


Dalvägen 3

Kraver genomgång på plats innan start

Pilbuskar lämnas kvar

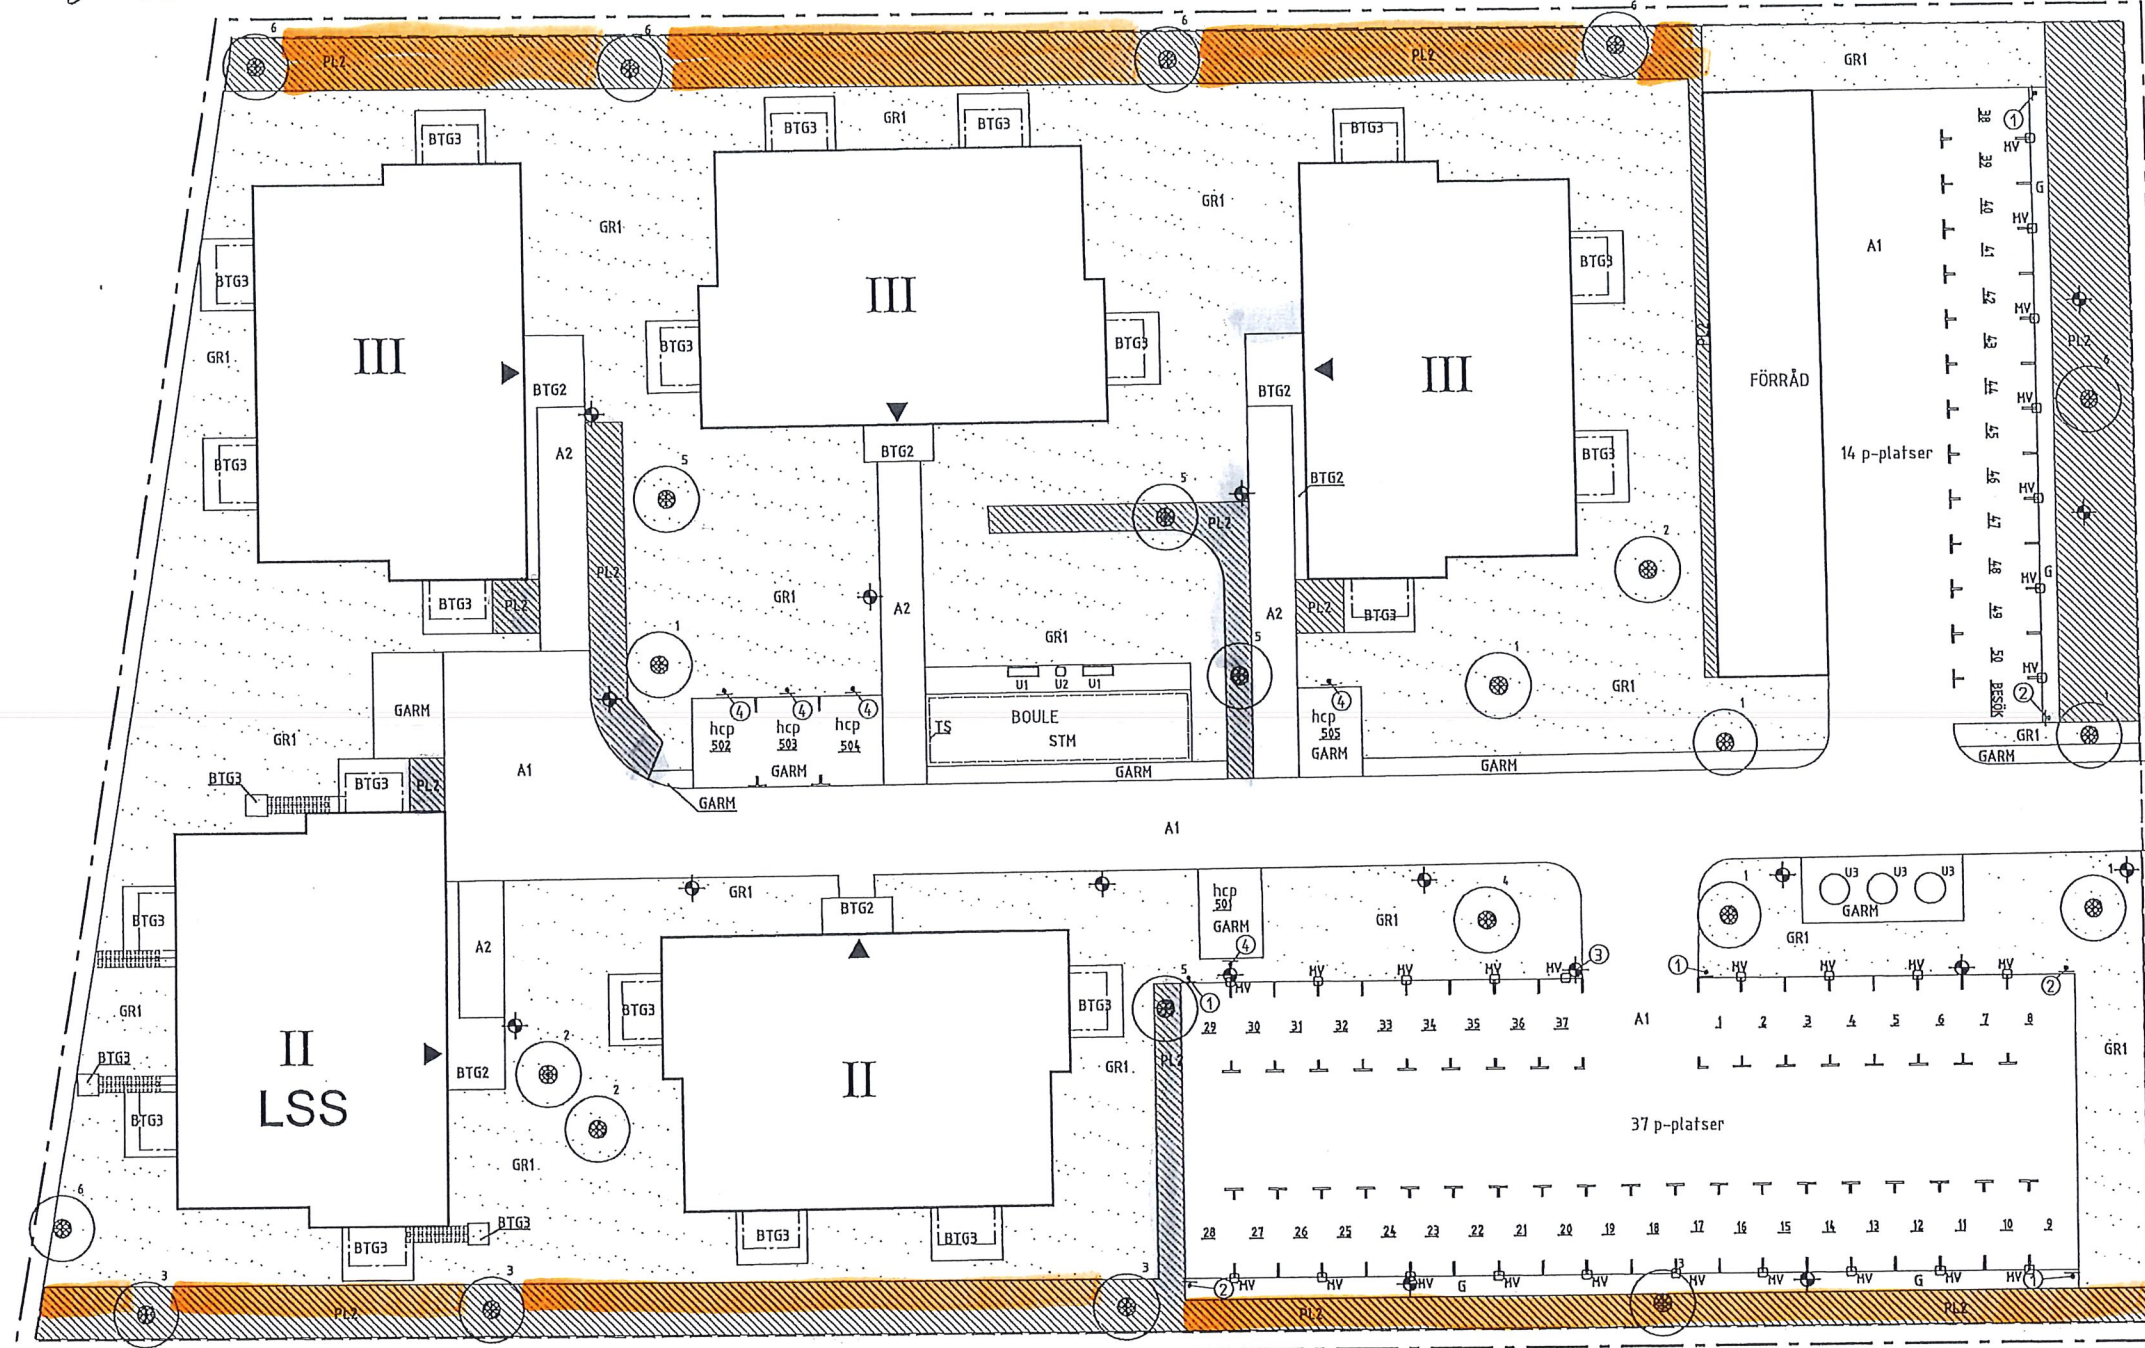

- TECKENFÖRKLARING**
- KOORDINATSYSTEM I PLAN SWEREF 991800
KOORDINATSYSTEM I HÖJD RH00
- ARBETSOMRÅDESGRÄNS
RITAD 1m UTANFÖR EGENTLIG GRÄNS.
 - FASTIGHETSGRÄNS
 - BEGRÄNSNINGSLINJE MARK
 - ▶ HUVUDENTRÉ
 - GARM GRÄSARMERING, BESÄS MED GRÄSFRÖ
SOM VATTNAS NED I FOGARNA
 - PL2 PLANTERINGSYTA, LÅGA BUSKAR, ENL
VÄXTLISTA
 - GR1 GRÄSYTA, BESÄS MED SKÄNEFRÖ
SIESTA EL LIKV. 2,5 KG/100 m²
 - 0 FÖRSLAGET TRÄD 0-ART ENLIGT
VÄXTLISTA
 - BEFINTLIGT TRÄD SOM BEHÅLLS
 - BELYSNINGSSTOLPE
 - U1 SOFFA, BYARUMS BRUK, VILAMOURA,
SVART, OLJAD MAHOOGNY
 - U2 PAPPERSKÖRG, BYARUMS BRUK,
BYARUM, SVART, UTAN ASKKÖPP
 - TS TRÄSARG, SLOTTSBRO SANDLÄDESARG,
135x88 mm, DOUBBEL, LÄRK, VISING 8cm
 - U3 SOPBEHÅLLARE, MOLOK
SEMIUNDERGROUND 5 m³,
GRÖN ALUMINIUMBEKLÄDNAD
 - T MARKERING P-PLATSER,
EXTRUDERINGSMASSA, LINJE 100 mm
 - T GALVAT STOLPRÖR 2500 mm,
INKL SH-KLAMMER FÖR FASTSÄTTNING
SKYLT ENLIGT LISTA

Träd lämnas kvar
En buskrad mot skolan lämnas kvar

⇒ Allt buskage tas bort
Plan förnyingsbeskärning

VÄXTLISTA

- TRÄD:**
1. ALHUS INCANA 'LACINIATA'
 2. CERCIOPHYLLUM JAP. FK GÖTEB.
 3. MALUS CRITTENDEN
 4. PHELLODENDRON AMURENSE
 5. PRUNUS X GONDOUINI 'SCHNEE'
 6. SORBUS FASTIGIATA

- LÅGA BUSKAR (PL2):**
- ARONIA MEL. GLORIE E
 - LIGUSTRUM VULG. 'LODENSE'
 - PHILADELPHUS 'MONT BLANC'
 - PHYSOCARPUS OPUL. 'NUGGET'
 - SPIREA JAP. 'LITTLE PRINCESS' E
 - STEPHANANDRA INCISA 'CRISPA'

- FLIKBLADIG GRÅAL**
- KATSURA
 - PRYNADSAPPEL
 - SIBIRISKT KORKTRÄD
 - HYBRIDKÖRSBÄR
 - PELARRÖNN

- SVARTARONIA**
- DVÄRGLIGUSTER
 - SHULTRONCHERSHIN
 - GULBLADIG SMÅLLSPIREA
 - DVÄRGPRAKTSPIREA
 - LITEN STEFANANDRA

- HÖGST. 14-16**
- SOL 300-350
 - HÖGST. 16-18
 - HÖGST. 16-18
 - HÖGST. 16-18
 - HÖGST. 16-18

- BUSK CO 3,5L**
- 0,4m
 - 0,5m
 - SOL
 - SOL
 - 0,5m
 - 0,6m

TRÄD PLACERAS ENLIGT LITTERA PÅ MARKPLANERINGSPLAN.
LÅGA BUSKAR PLACERAS I HINDRE OREGELBUNDNA FÄLT MED CA 10-30 BUSKAR AV SAMMA VÄXTSLAG. FÖRDELNING I
ANTAL MELLAN SVARTARONIA, DVÄRGLIGUSTER, DVÄRGPRAKTSPIREA OCH LITEN STEFANANDRA SKALL VARA JÄMN
OM MAN SER TILL DET TOTALA ANTALET LÅGA BUSKAR. C/C ENLIGT VÄXTFÖRTECKNING. SHULTRONCHERSHIN OCH
GULBLADIG SMÅLLSPIREA SÄTTS ENDAST SOM SOLITÄRER PÅ ETT FÅTAL STRATEGISKA PUNKTER.


SKYLTLISTA

- 1 P E19+
T11-5
- 2 P E19+
T11-4
- 3 P E19+
T11-4
- 4 P E19+
T8-11

PLACERAS PÅ
BELYSNINGSSTOLPE

- = Beskårs år 1
- = Beskårs år 2
- = Beskårs år 3

= förnyingsbeskårs ej
kräver individuell skötsel

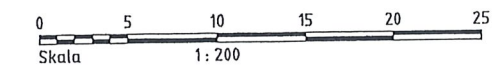

Relationshandling		2014-06-04	CLH
BET	ANT	ZAKENHÖJNING AVSÖR	DATUM
RELATIONSHANDLING			
DALÄNGEN			
BÅLSTA			
Ramböll Sverige AB			
VÄSTERMARKSGATAN 3B			
1101			
631 80 ESKILSTUNA			
Tfn: 010-615 60 00			
Fax: 010-615 15 20			
www.ramboll.se			
UPPGIAD NR	61261255474	RITAD/GRANSAT AV	C SÖDERHOLM
DATUM	13-01-10	ANSVARIG	K RETZMAN
PLANTERINGSG- OCH UTRUSTNINGSP			
SKYLTPLAN			
SKALA	1:200 (A1)	MAST	L18-01