




TECKENFÖRKLARING

- BEF TRÄD SOM SPARATS
- TRÄD SOM TAGITS BORT
- TRÄDGRÖP, DIAM 1000mm, DJUP 700mm
- PLANTERINGSYTA, 300mm VÄXTJORD, 100mm GRUS 0-8mm
- GRÄSYTA, GRÄSTORV, 100mm VÄXTJORD
- ÄNGSYTA, SÄDD, 50mm VÄXTJORD
- GRÄSYTA, SÄDD, 100 mm VÄXTJORD + 350 mm 0-40 mm MAKADAM
- KÖRYTA ASFALT, 42 mm ABT 11 160/220
- GÄNGYTA ASFALT, 34 mm ABT 11 160/220
- KÖRYTA ASFALT, TUNG TRAFIK, 34 mm ABT 11 160/220, 46 mm AG 16
- STENMÖJLSYTA, 0-4 mm, BRANDVÄG
- STENMÖJLSYTA 0-4 mm
- MAKADAM, 8-16 mm
- ARMERAD GRÄSYTA, PELLEPLATTA, 500X500X50 mm
- BETONGMARKSTEN, BENDERS LABYRINT, 210x140x70mm, SAND
- BETONGMARKSTEN, BENDERS LABYRINT, 210x70x70mm, SAND
- BETONGMARKPLATTOR, 400X400X50 mm
- RÄNNALSPLATTA, 350X350X50 mm
- KULLERSTENSYTA
- KANTSTÖD AV BETONG
- KANTSTÖD AV TRÄ, 45X145 mm
- SKÄRM, SE DETALJ, HÖG (H), LÄG (L), H=1,7m, LÄG (L), H=1,2 m
- STÄNGSEL, GUNNEBO BARNSTUGESTÄNGSEL, PLASTAT GRÖNT
- SKRAPGALLER, KÄBEMATTA (VID HUVUDENTRÉ)
- FLAGGSTÄNG
- STOLPBELYSNING
- POLLARBELYSNING
- DAGVATTENBRUNN
- STUPRÖR, MED UTKASTARE
- STUPRÖR, ANSLUTEN TILL DAGVATTENSYSTEM
- MARKHÖJD
- BEFINTLIG MARKHÖJD, SOM BEHÅLLES
- GOLVHÖJD
- ARBETSRÄDESGRÄNS

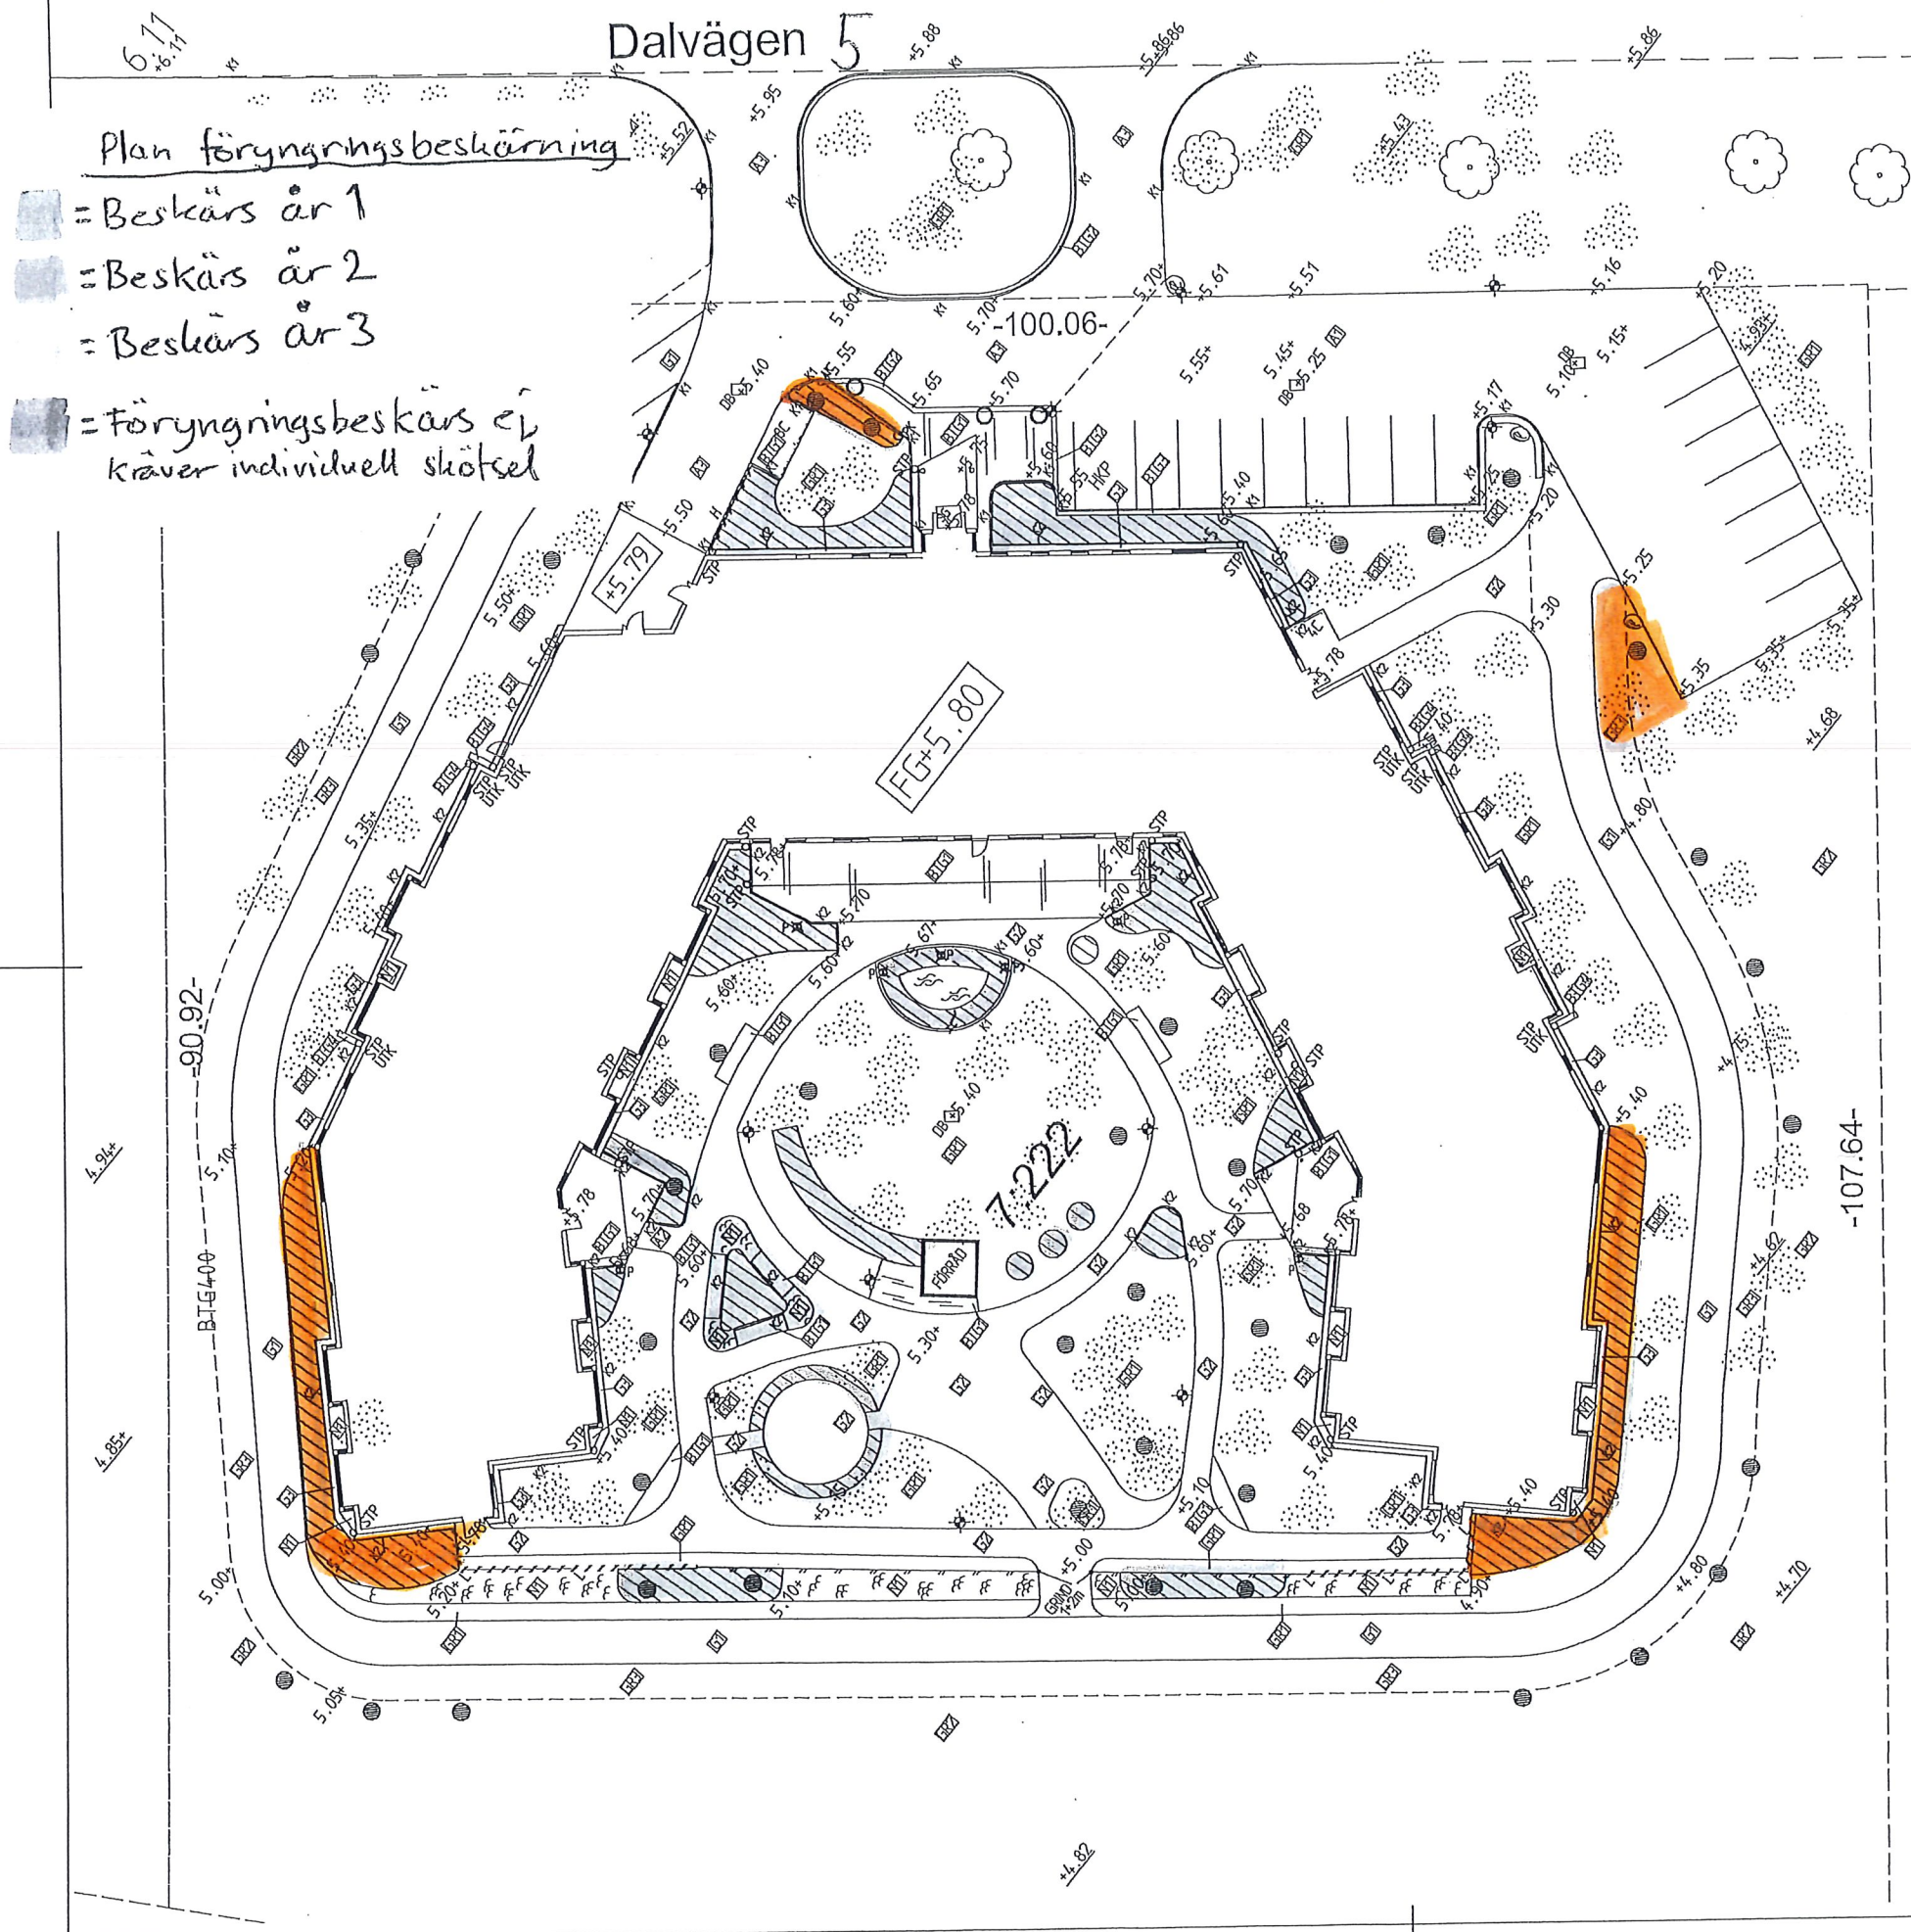

RELATIONSHANDLING
2007-09-27
SE MARKARBETEN AB
PATRIK ENGSTRÖM

BET	ANT	FÄRDIGGJORT AVSEER	SKÖT	DATUM
RELATIONSHANDLING				
DALÄNGEN				
		Mälark AB Landskapsarkitektkontor Tunbyvägen 81 722 23 Västerås Tel 021-10 17 50		
UPPDRAG NR 05:14	BESÖK AV KÄS		HANDLGGARE BO KARLSSON	
DATUM 2005-06-27		ANSVARIG		
NYBYGGNAD AV ÄLDREBOENDE HÄBO MARKPLANERING A3-SKALA: 1:400				
SKALA 1:200	NUMMER M-16.1-01		I BET	

Mälark AB
Landskapsarkitektkontor
Tulbyvägen 81
722 23 Västerås
Tel 021-10 17 50